

Situasjonskart



Kristiansand

Eiendom:

2/874


Dato:

02.10.2023

Målestokk:

1:500

UTM-32

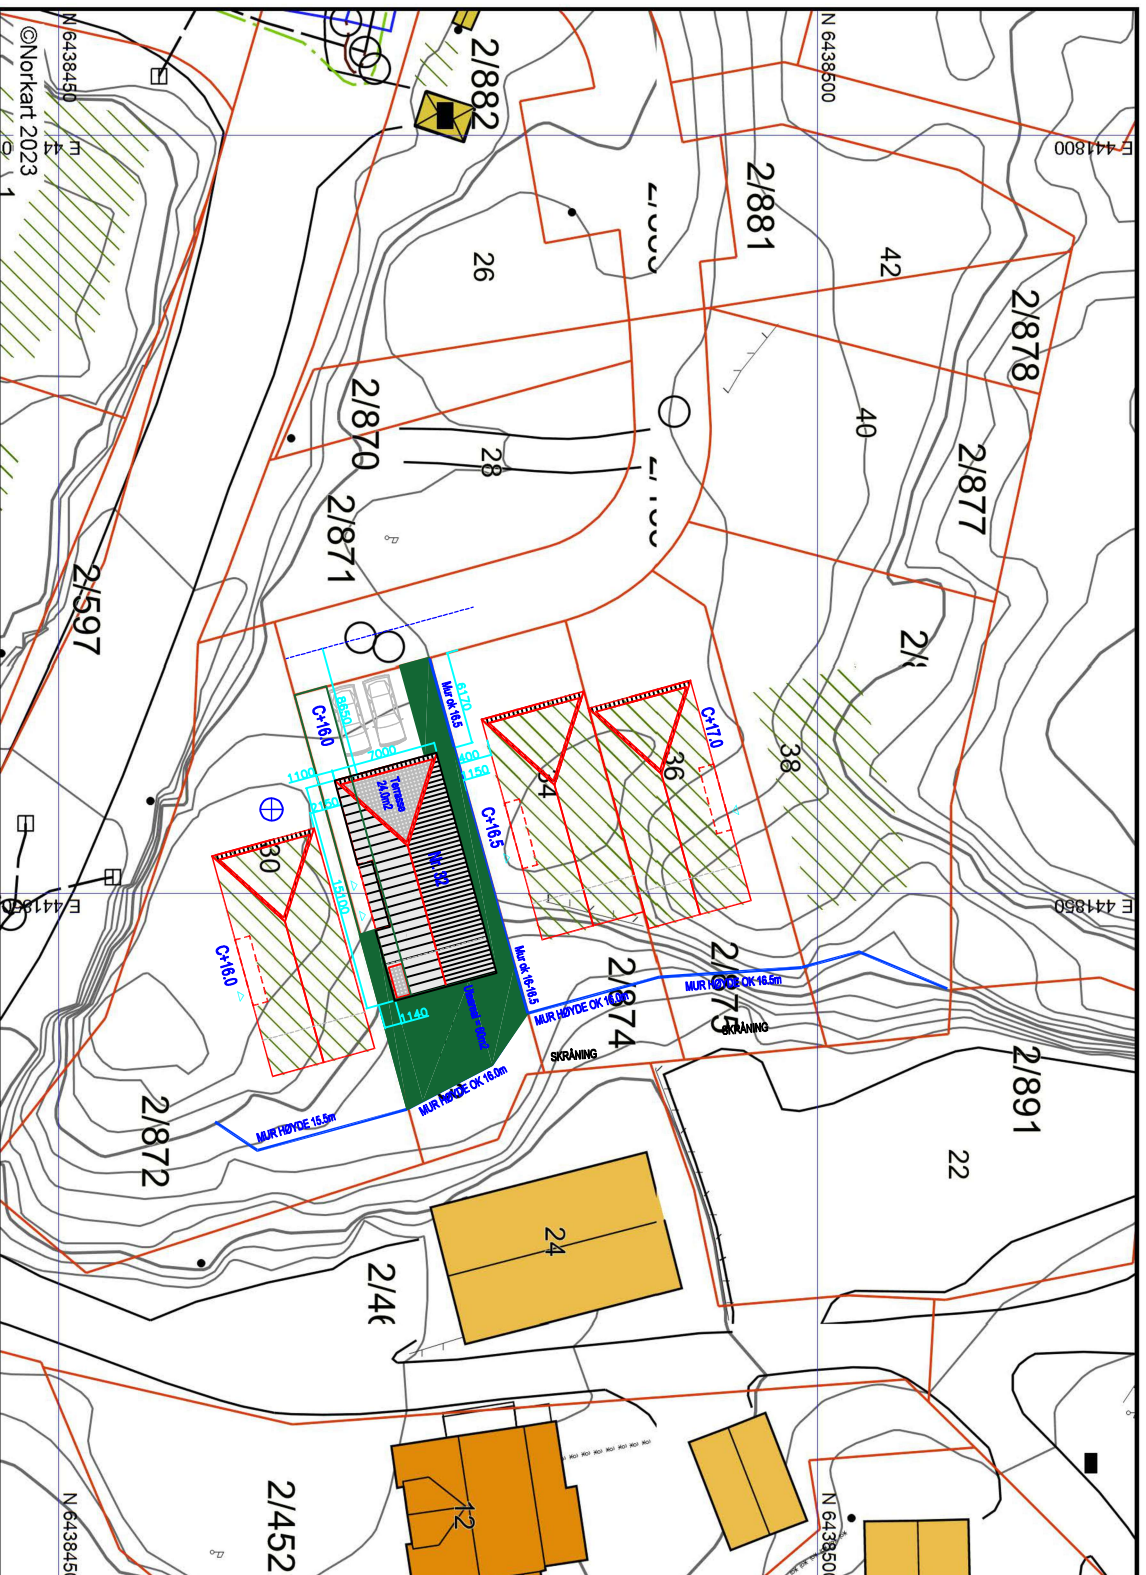

Tomteareal = 286.0m²

AS-BUILT

DATA	TEKST	INDEX
------	-------	-------

REMMRYEIEEN 32

0MR/0MR 2/873

AS-BUILT

SITUASJONSKART

TEKST	REV.	TEKST
TEKST	A-00	ARKITEKTELLSKAPET
MÅL	1:500	JEBSEN VINJE AS
PROJ.	JV	ASBJØRNSEN AS
DATO	13.02.26	SIVILARKITEKTER MNAL
FILE		

c:\Arbets\prosjekter\Arbets-prosjekter\Remmryeieen\Arbetsplaner\32

TOMTEGRENSE

FASADE NORD NR. 32

TOMTEGRENSE

C+ca. 10,0

GNR/BNR 2/46

MUR OK C+16,5

1500

500

10000

REVISJONER

AS-BUILT

DATO	TEKST	INDEX
------	-------	-------

REVENYRVEIEN 32		
FLEKKERØY BRGG AS GNR/BNR 2/873		

NVA
AS-BUILT

TEGNING
FASADER


TEGN.NR.	REV.
A-102	

MÅL	TEGN.AV
1:100	MHS

DATO	ANSV.	KONTR.
19.02.26	JW	

FILE
c:\kantor\prosjekter\varnref-prosjekter\vennyrveien\indkastelven 32

ARKITTEKTFELLESSKAPET
JEBSEN·VINJE·AS
ASBJØRNSSEN·AS
SIVILARKITEKTER M.N.A.L.

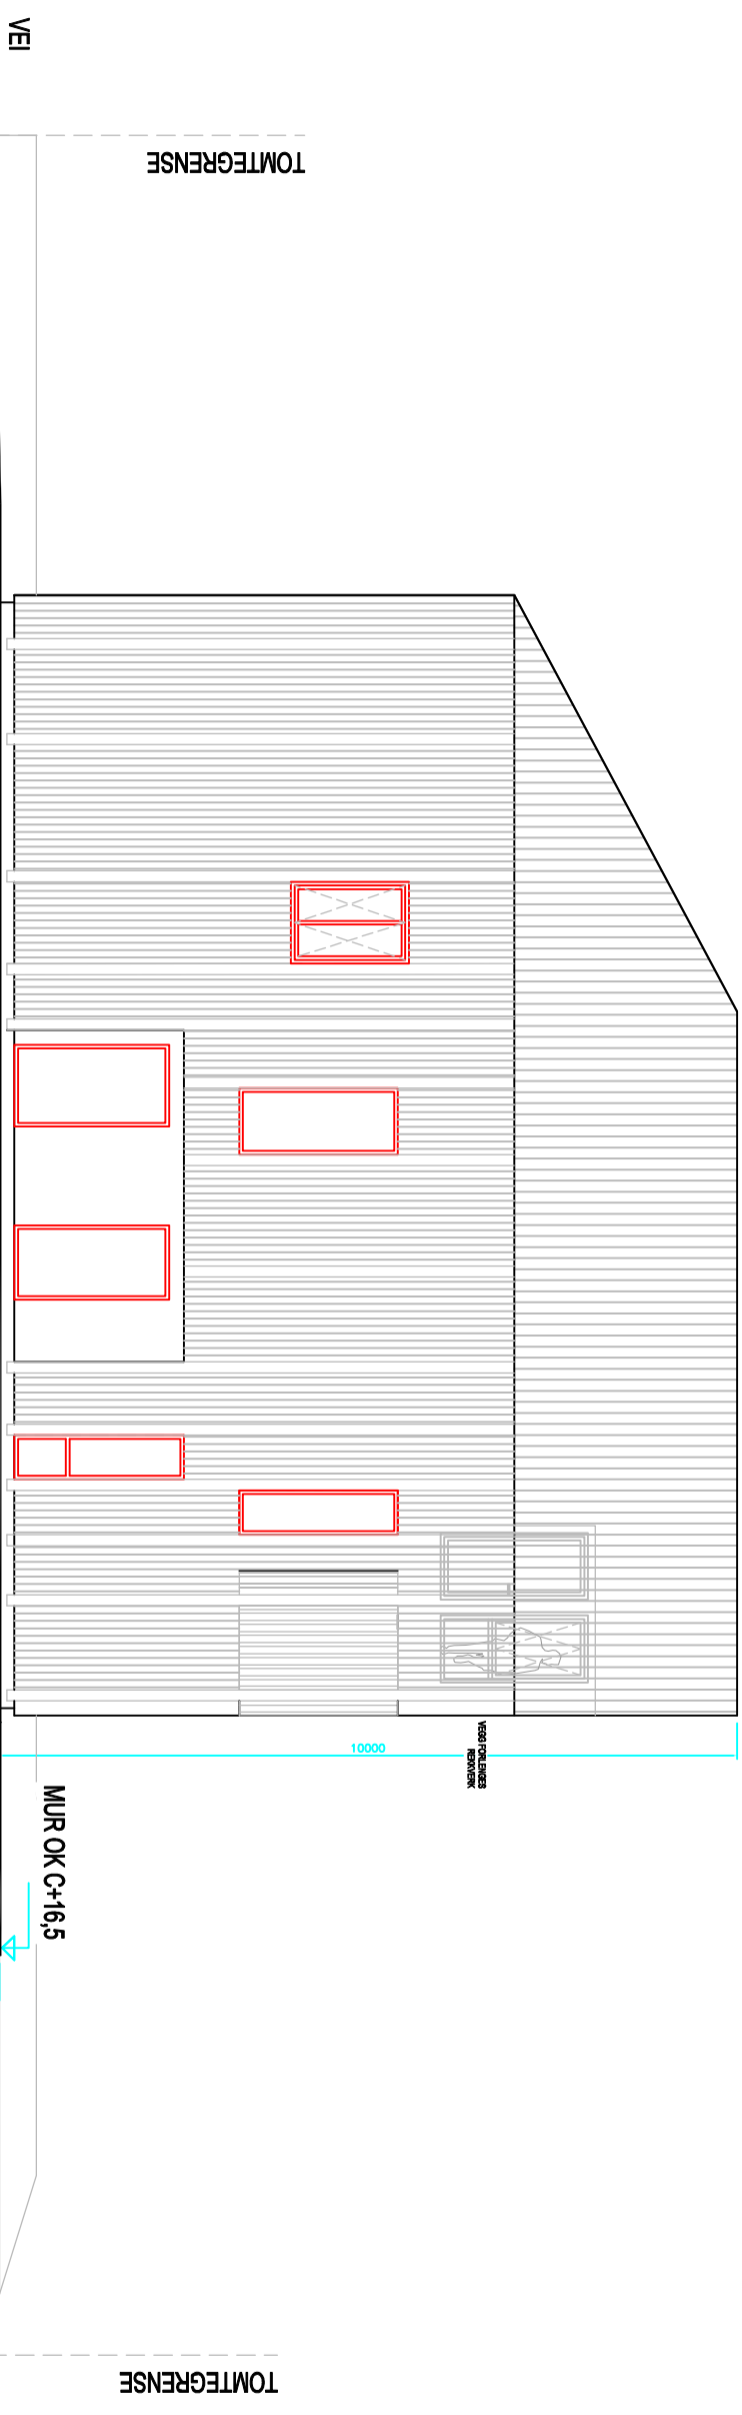

FASADE SØR NR. 32

BRANNRAV TIL VEGGFASADE

MUR OK C+16.5

AS-BUILT

DATO	TEKST	INDEX
	REVENYRVEIEN 32	
	FLEKKERØY BRGG AS GNR/BNR 2/873	


NVA
AS-BUILT

TEGNING
FASADER

TEGN. NR.	REV.	TEGN. NR.	ANSV.	KONTR.
A-103		MHS		
MAK.				
1:100				
DATO.				
19.02.26				
FILE				

c:\kantor\prosjekter\venetel-prosjekter\venetel\venetel\indkastet\venetel 32

ARKITECTFELLESSKAPET
JEBSEN-VINJE AS
ASBJØRNSSEN AS
SIVILARKITEKTER M.N.A.L.

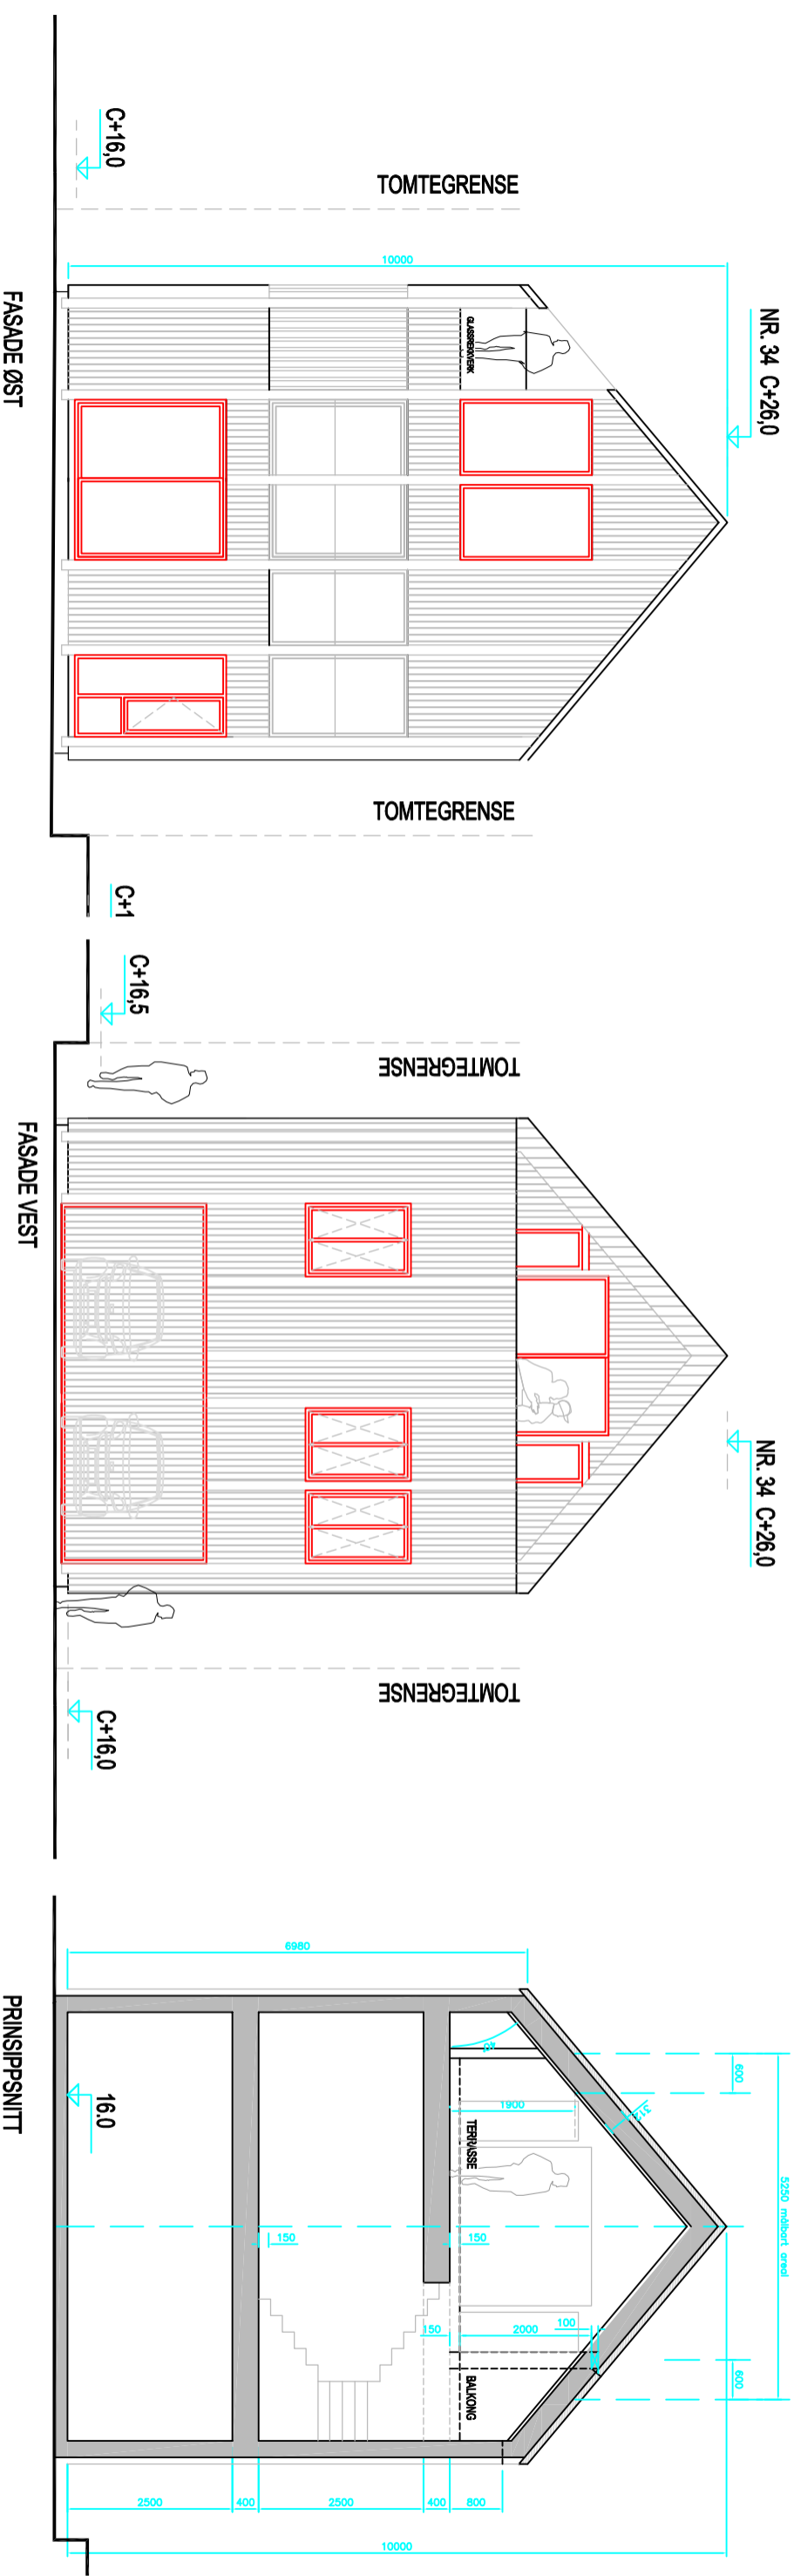

AS-BUILT

DATO	TEKST	INDEX
REVENYRVEIEN 32		
FLEKKERØY BRGG AS GNR/BNR 2/873		
NVA		
AS-BUILT		
TEGNING		
FASADER, SNITT		
TEGNARE	REV	
A -101		
MÅL	TEGNING	
1:100	MHS	
DATO	ANSV	KONTR
19.02.26	JW	
ARKITEKTFELLETSKAPET JEBSEN·VINJE·AS SIVILARKITEKTER M.N.A.L.		
c:\kond\prosjekter\venne\prosjekter\vennyrveien\mndkstatistik 32		